


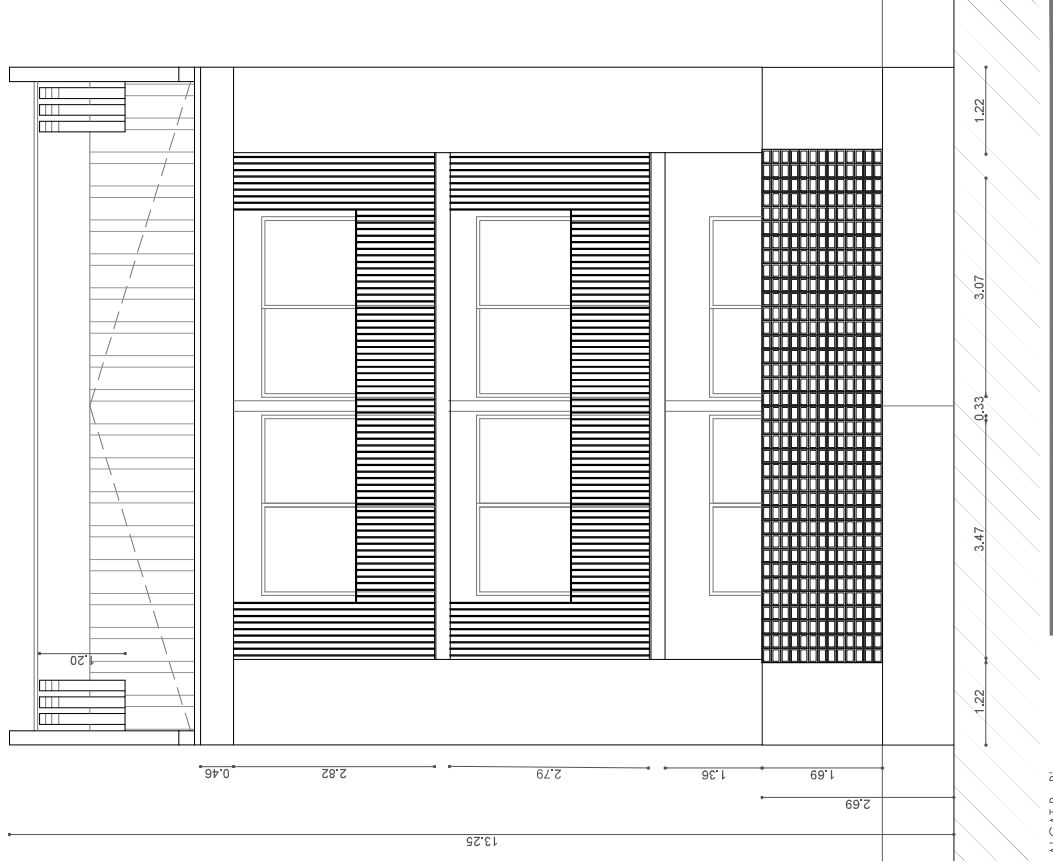


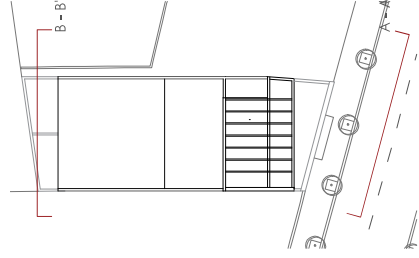


ALCAT A - A'

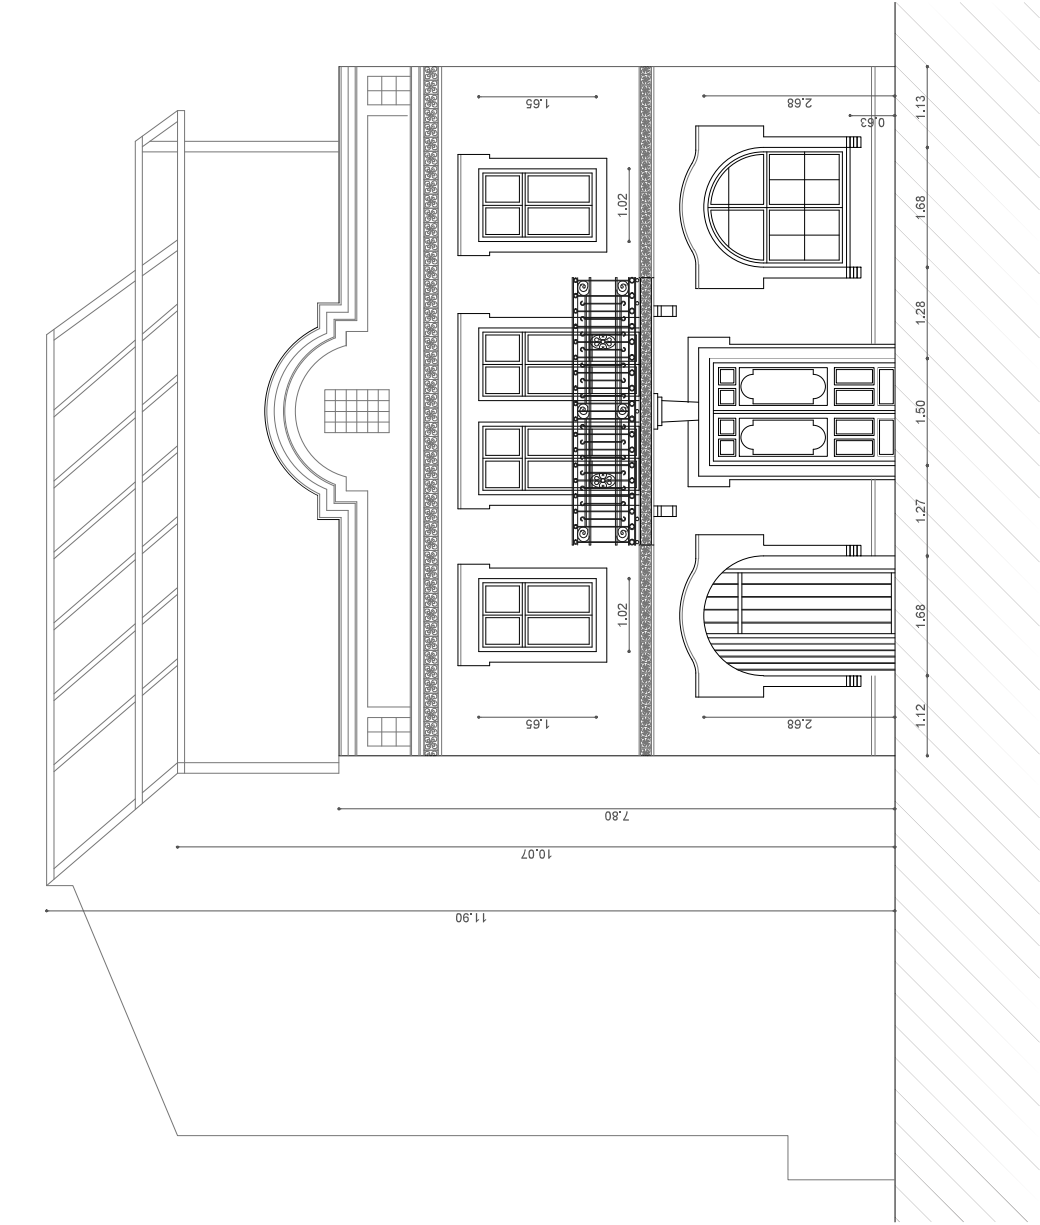


PROJECTE EXECUTIUU EDIFICI D' HABITATGES PER A ÚS SOCIAL PER A GENT GRAN DE PLANTA BAIXA I DUES PLANES PIS AMB 6 HABITATGES		As built
Plànol: Alçat principal i alçat posterior		Mod 05.01
Promou : Ajuntament de Fonttrubi		
Lloc : Av Catalunya nº 24 , 08736 Guardiola de Fonttrubi (Bcn)		
 escala:1/75 0 1m 20m	Arquitectes: Rosa Gomis Novell Sònia Vilella Nebot	
	Setembre 2023	
		

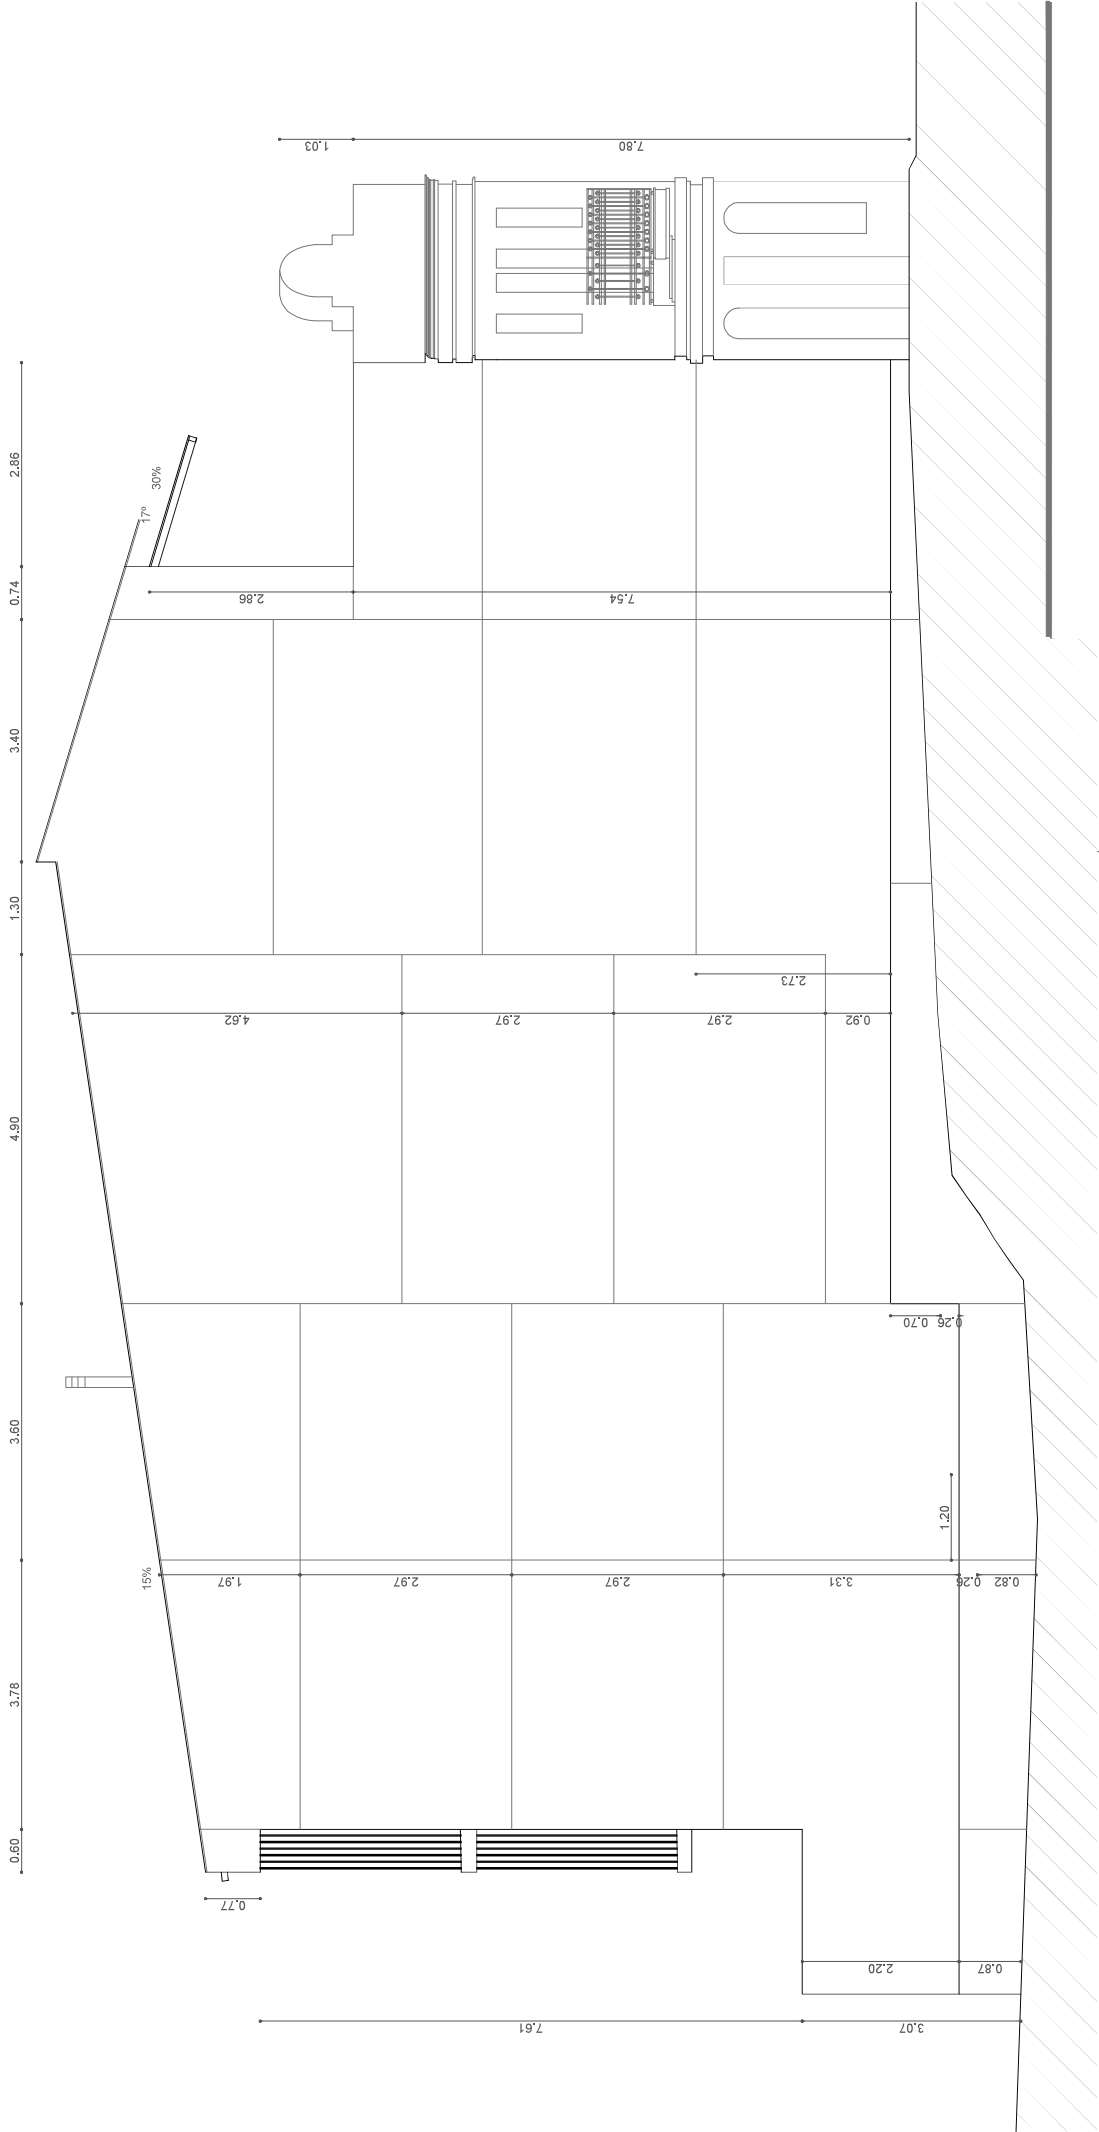


SECCIÓ C - C'

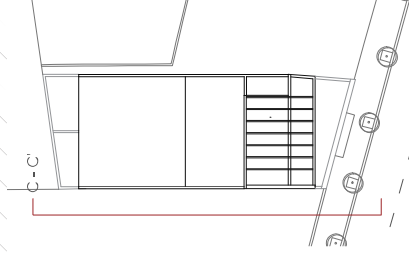

PROJECTE EXECUTIUU EDIFICI D' HABITATGES PER A ÚS SOCIAL PER A GENT GRAN DE PLANTA BAIXA I DUES PLANTES PIS AMB 6 HABITATGES		As Built	
Plànol: Alçat lateral, mitgera		Mod 05.02	
Promou : Ajuntament de Fonttrubi			
Lloc : Av Catalunya nº 24 , 08736 Guardiola de Fonttrubi(Bcn)			
	escala:1/75	Arquitectes:	Rosa Gomis Novell Sònia Vilella Nebot
	01m2m	Setembre 2023	

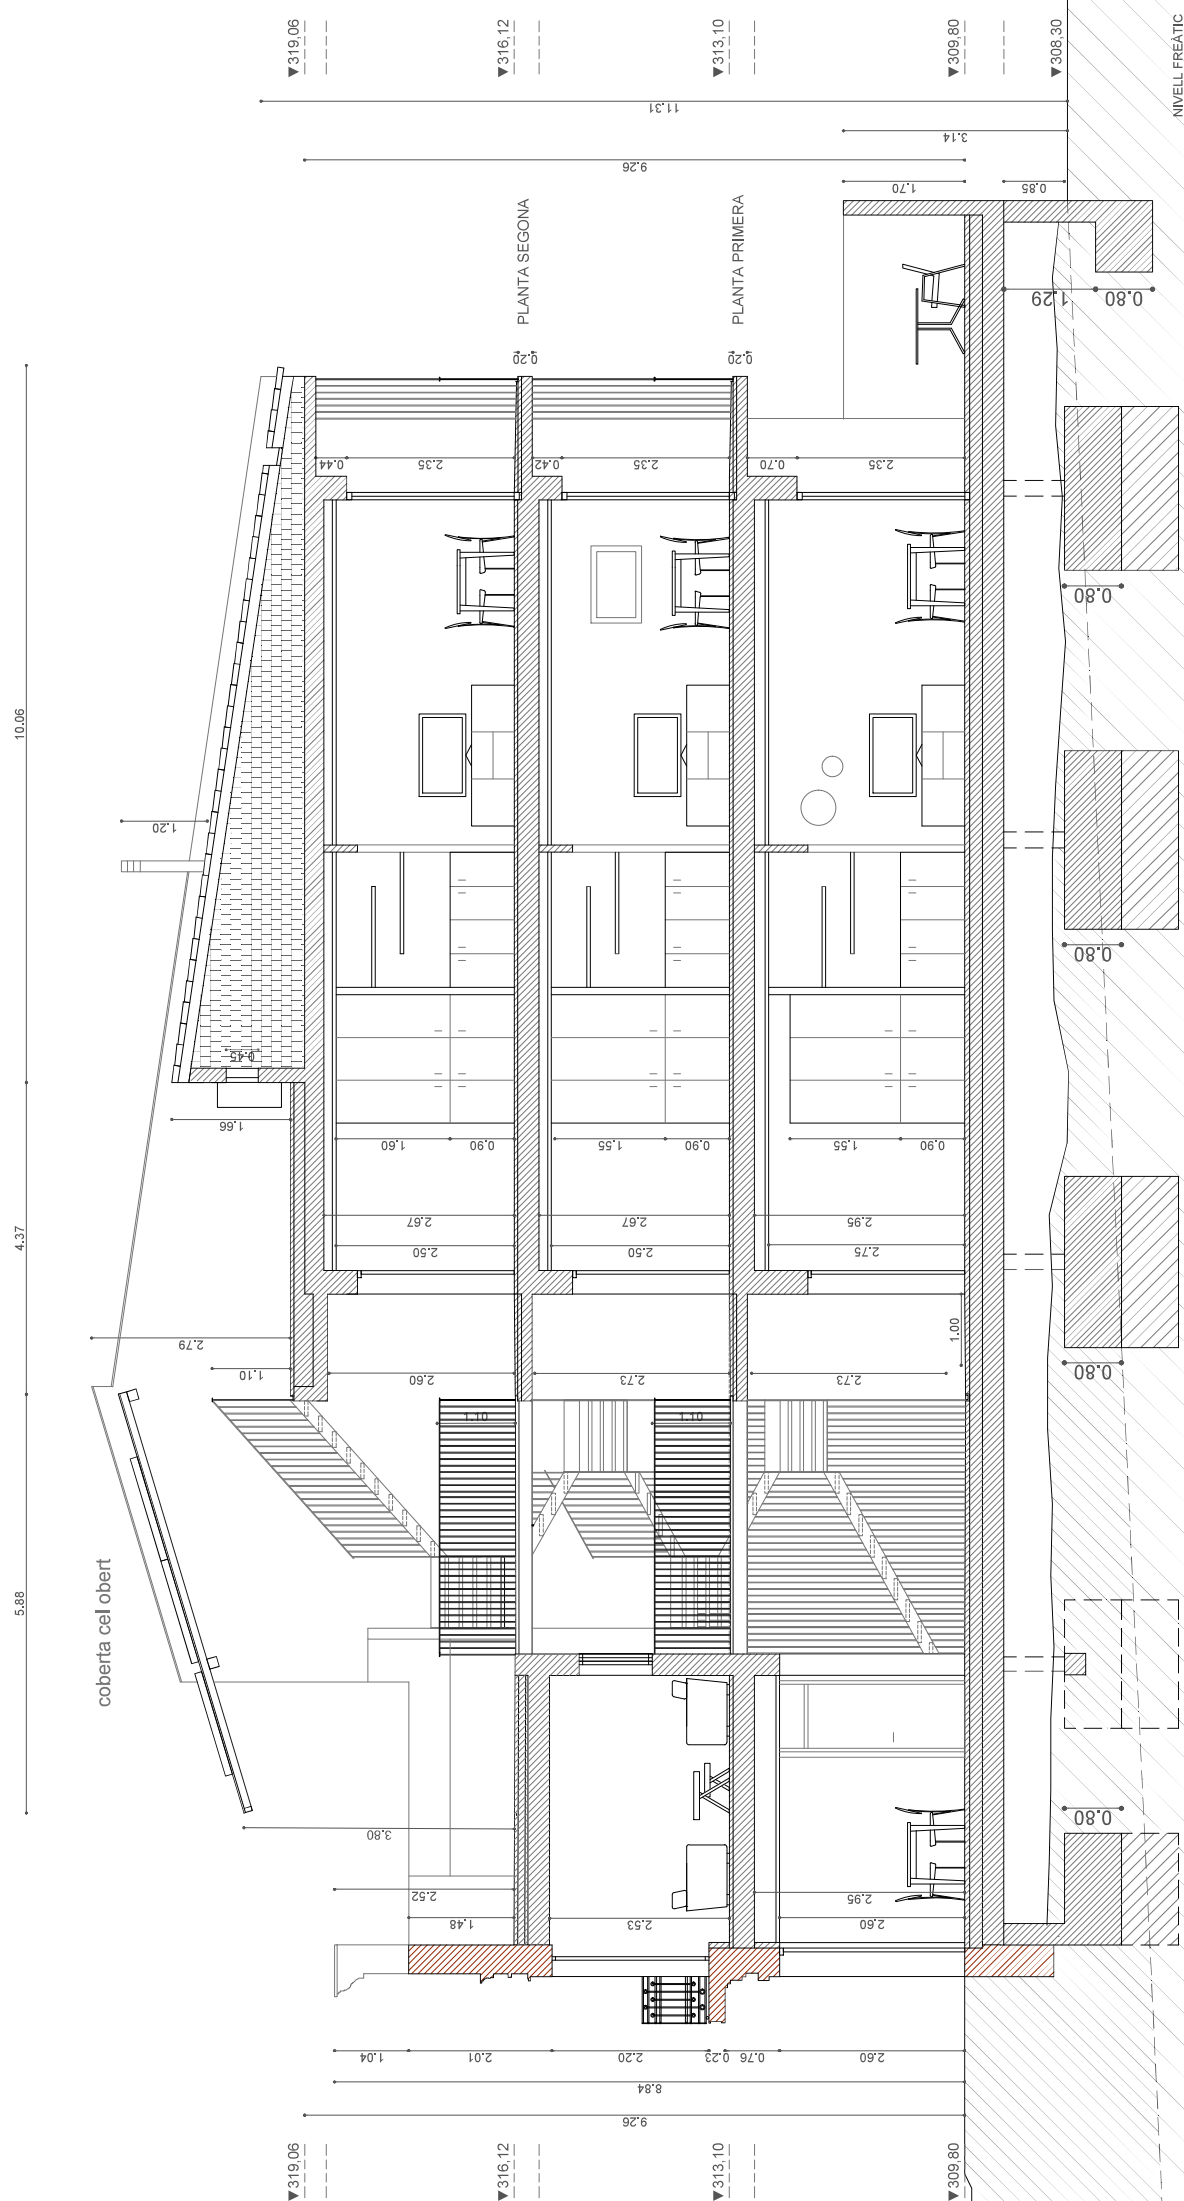


SECCIÓ D - D'

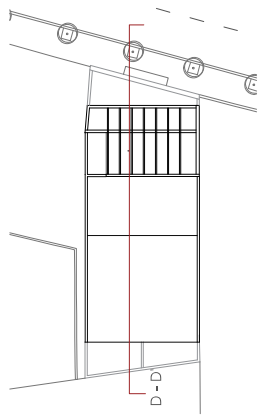


PROJECTE EXECUTIUU EDIFICI D' HABITATGES PER A ÚS SOCIAL PER A GENT GRAN DE PLANTA BAIXA I DUES PLANTES PIS AMB 6 HABITATGES		As built	
Plànol: Secció longitudinal		Mod 05.03	
Promou : Ajuntament de Fonttrubi			
Lloc : Av Catalunya nº 24 , 08736 Guardiola de Fonttrubi (Bcn)			
Arquitectes: Rosa Gomis Novell Sònia Vilella Nebot			
escala:1/75 		Setembre 2023	



SECCIÓ E - E

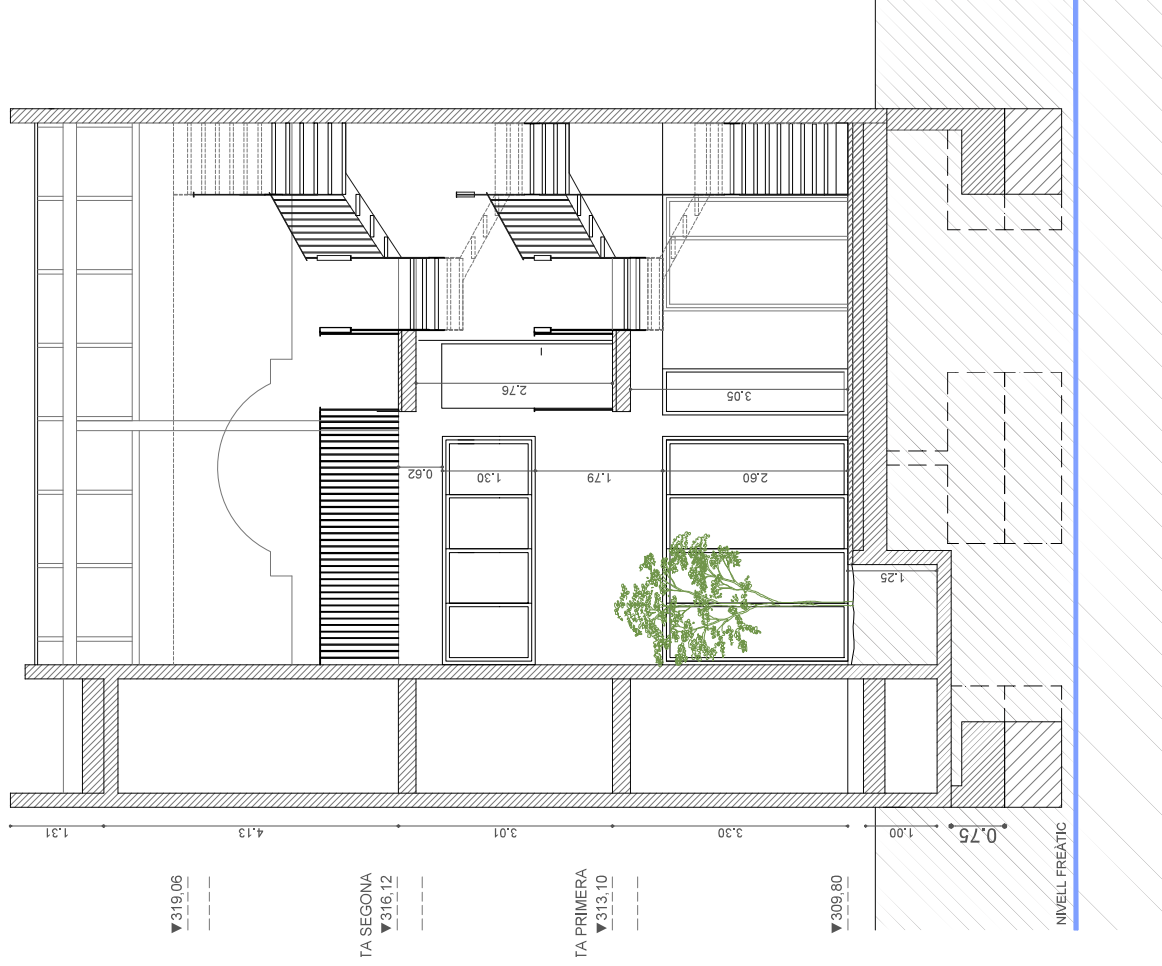

SECCIÓ F - F

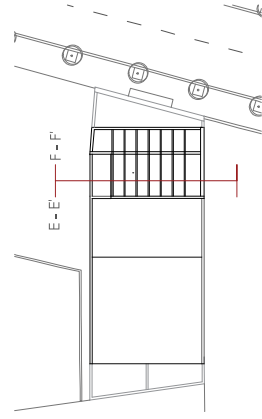


PROJECTE EXECUTIU EDIFICI D' HABITATGES PER A ÚS SOCIAL PER A GENT GRAN DE PLANTA BAIXA I DUES PLANIES PIS AMB 6 HABITATGES		As Built	
Plànol:	Seccions transversals	Mod05.04	
Promou :	Ajuntament de Fontrubi		
Lloc :	Av Catalunya nº 24 , 08736 Guardiola de Fontrubi (Bcn)		
escala:1/75 0 1m 2m	Arquitectes:		
	Rosa Gomis Novell Sònia Vilella Nebot		




Setembre 2023




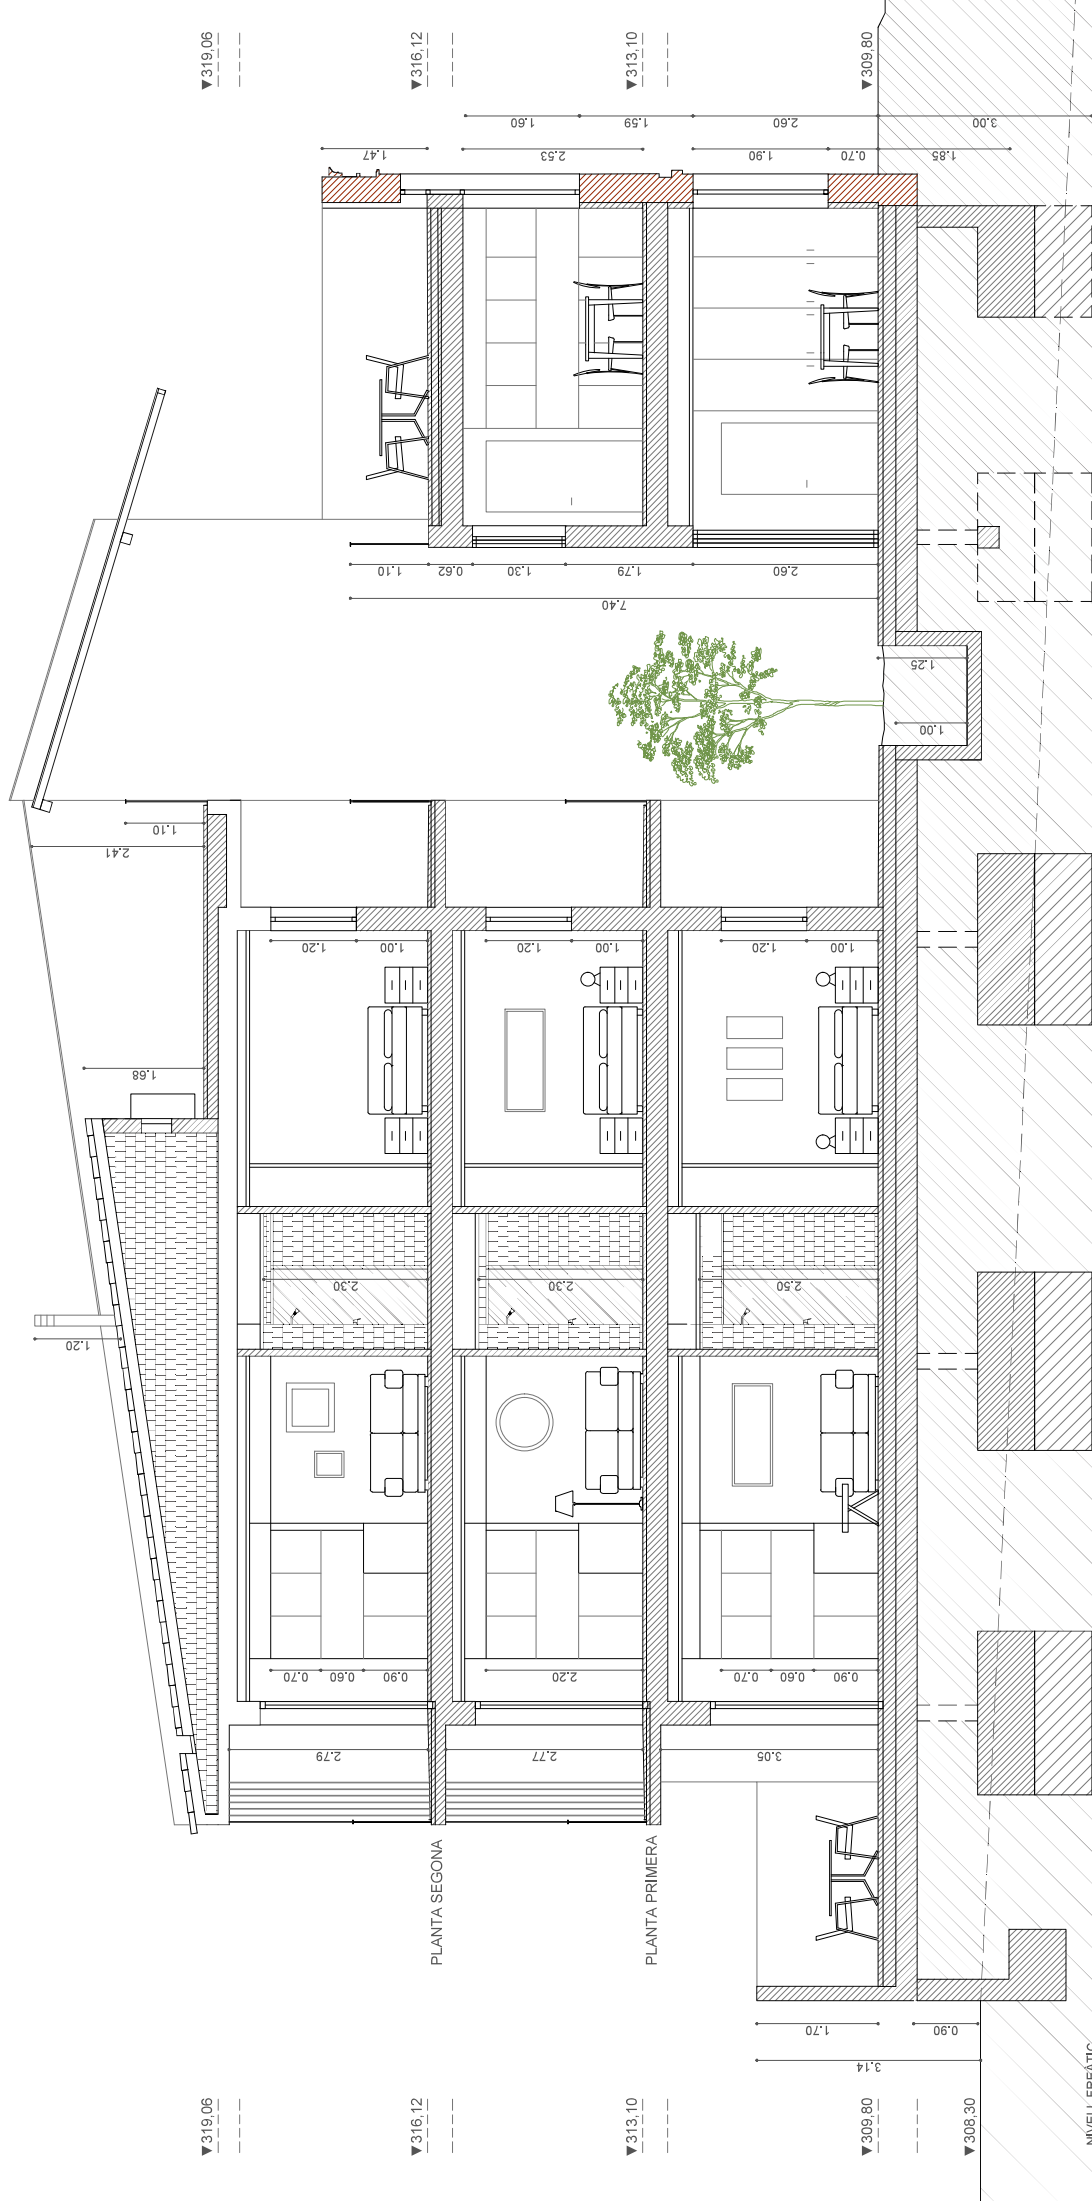

SECCIÓ G - G'

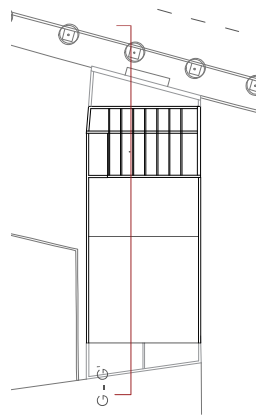

PROJECTE EXECUTIU D'EDIFICI D' HABITATGES PER A ÚS SOCIAL PER A GENT GRAN DE PLANTA BAIXA I DUES PLANTES PIS AMB 6 HABITATGES		As built		
Plànol:	Secció longitudinal	Mod 05.05		
Promou :	Ajuntament de Fontrubí			
Lloc :	Av Catalunya nº 24 , 08736 Guardiola de Fontrubí (Bcn)			
escala:1/75		Arquitectes:		
		Rosa Gomis Novell Sònia Vilella Nebot		
		Setembre 2023		

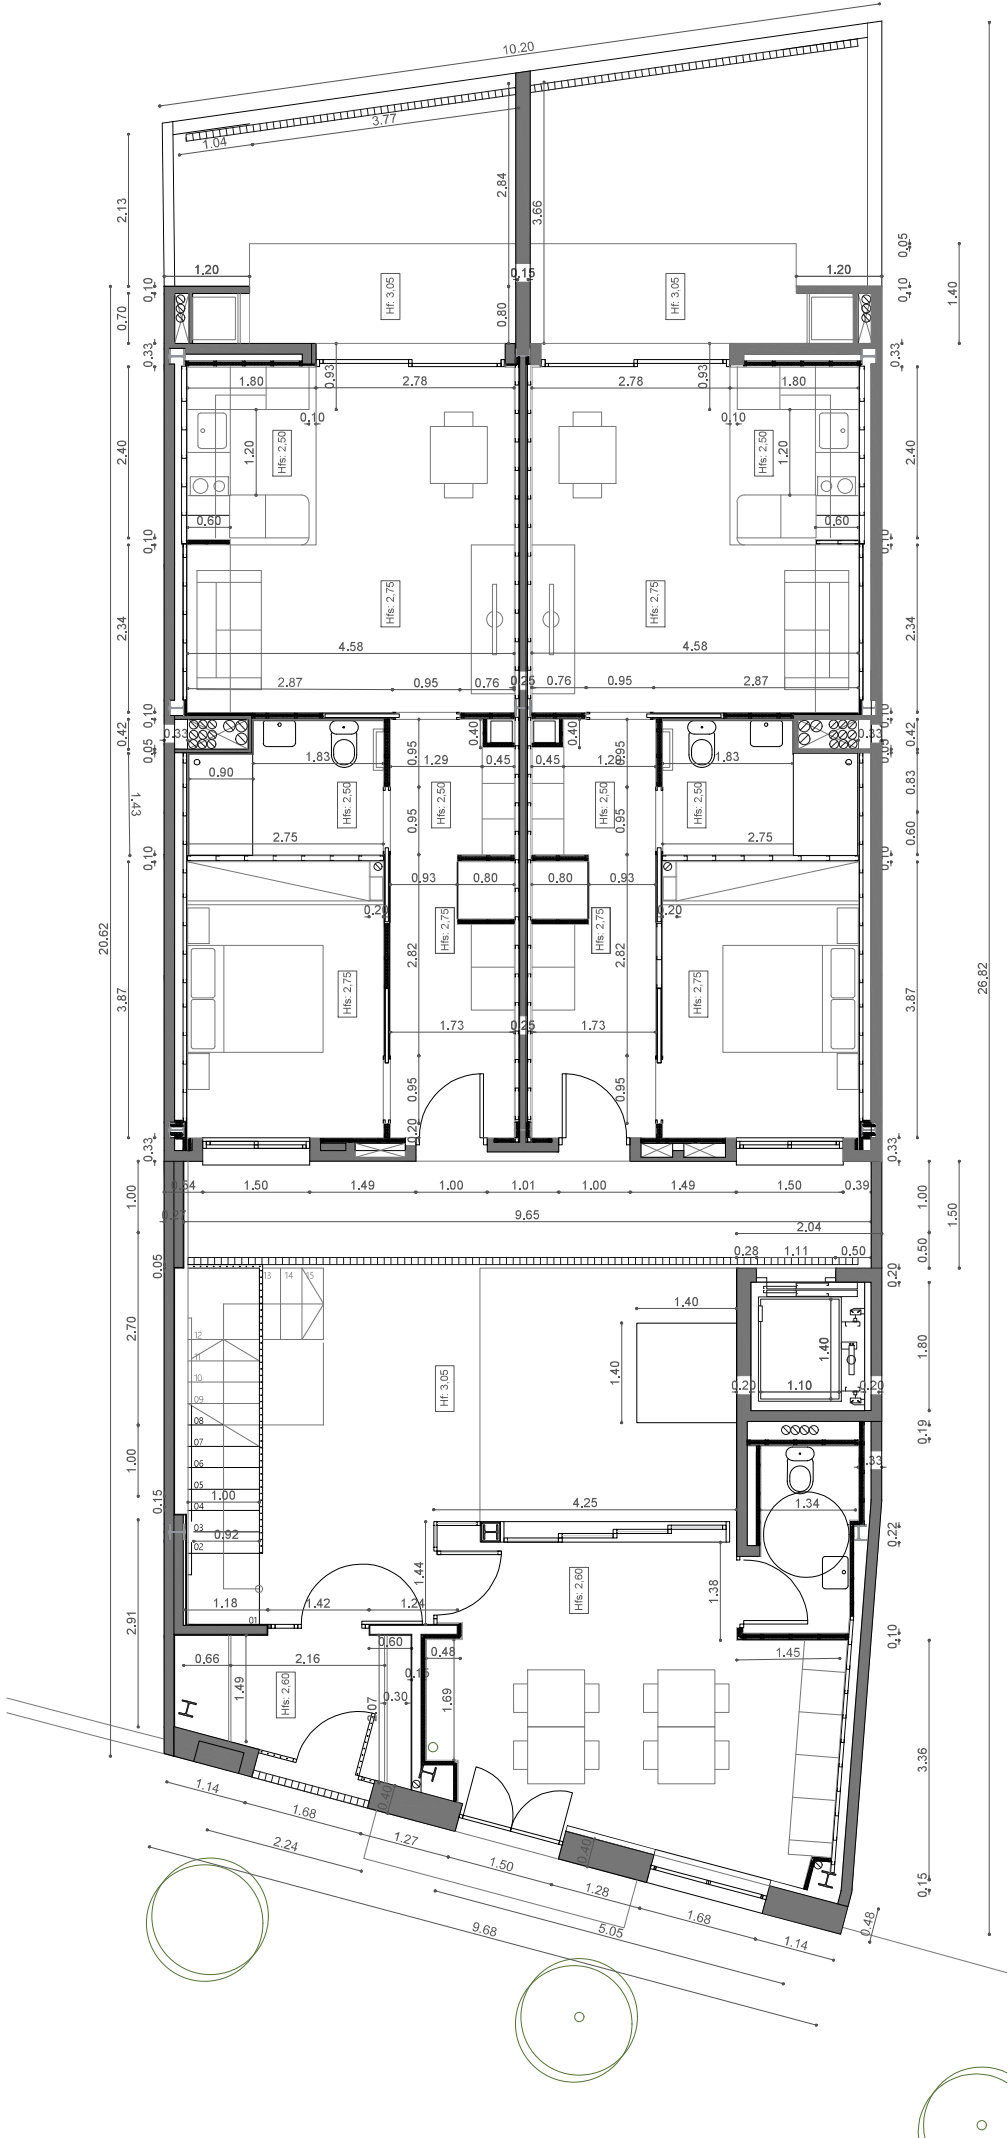


PLANTA BAIKA

HABITATGE 1 INTERIOR		Sup. Útil	Sup. Const.
AP	Rebedor i passadís	10,02 m²	57,88 m²
E-M-C	Estar, menjador i cuina	22,13 m²	
H	Habitació	10,10 m²	
CH	Bany	4,72 m²	
HABITATGE 1 EXTERIOR		14,88 m²	2,63 m²
PH1	Pati	14,88 m²	5,25 m²
TOTAL HABITATGE 1		61,85 m²	60,51 m²
HABITATGE 2 INTERIOR		47,62 m²	57,78 m²
AP	Rebedor i passadís	10,12 m²	
E-M-C	Estar, menjador i cuina	22,13 m²	
H	Habitació	10,65 m²	
CH	Bany	4,72 m²	

HABITATGE 2 EXTERIOR		17,92 m²	2,63 m²
PH2	Pati	17,92 m²	5,25 m²
TOTAL HABITATGE 2		65,54 m²	60,41 m²
ESPAIS COMUNS		79,85 m²	94,32 m²
EC	Espai comunitari 01	22,28 m²	34,28 m²
CH	Bany	3,70 m²	
AC	Accés edifici	5,26 m²	7,96 m²
ESC	Escaleres	5,90 m²	7,25 m²
AC	Circulació	27,40 m²	25,00 m²
P	Pati	12,43 m²	12,43 m²
ASC	Ascensor	2,88 m²	4,40 m²
TOTAL ESPAIS COMUNS		79,85 m²	94,32 m²
TOTAL PLANTA BAIKA		272,78 m²	215,23 m²

PROJECTE EXECUTIU D'EDIFICI D' HABITATGES PER A ÚS SOCIAL PER A GENT GRAN DE PLANTA BAIKA IDUES PLANTES PIS AMB 6 HABITATGES		As-Built	
Plànol: Planta baixa - cotes		Mod.06.01	
Promou : Ajuntament de Fontrubi			
Lloc : Av Catalunya nº 24 , 08736 Guardiola de Fontrubi (Bcn)			
	escala:1/75 	Arquitectes: Rosa Gomis Novell Sònia Vilella Nebot	
SETEMBRE 2023			




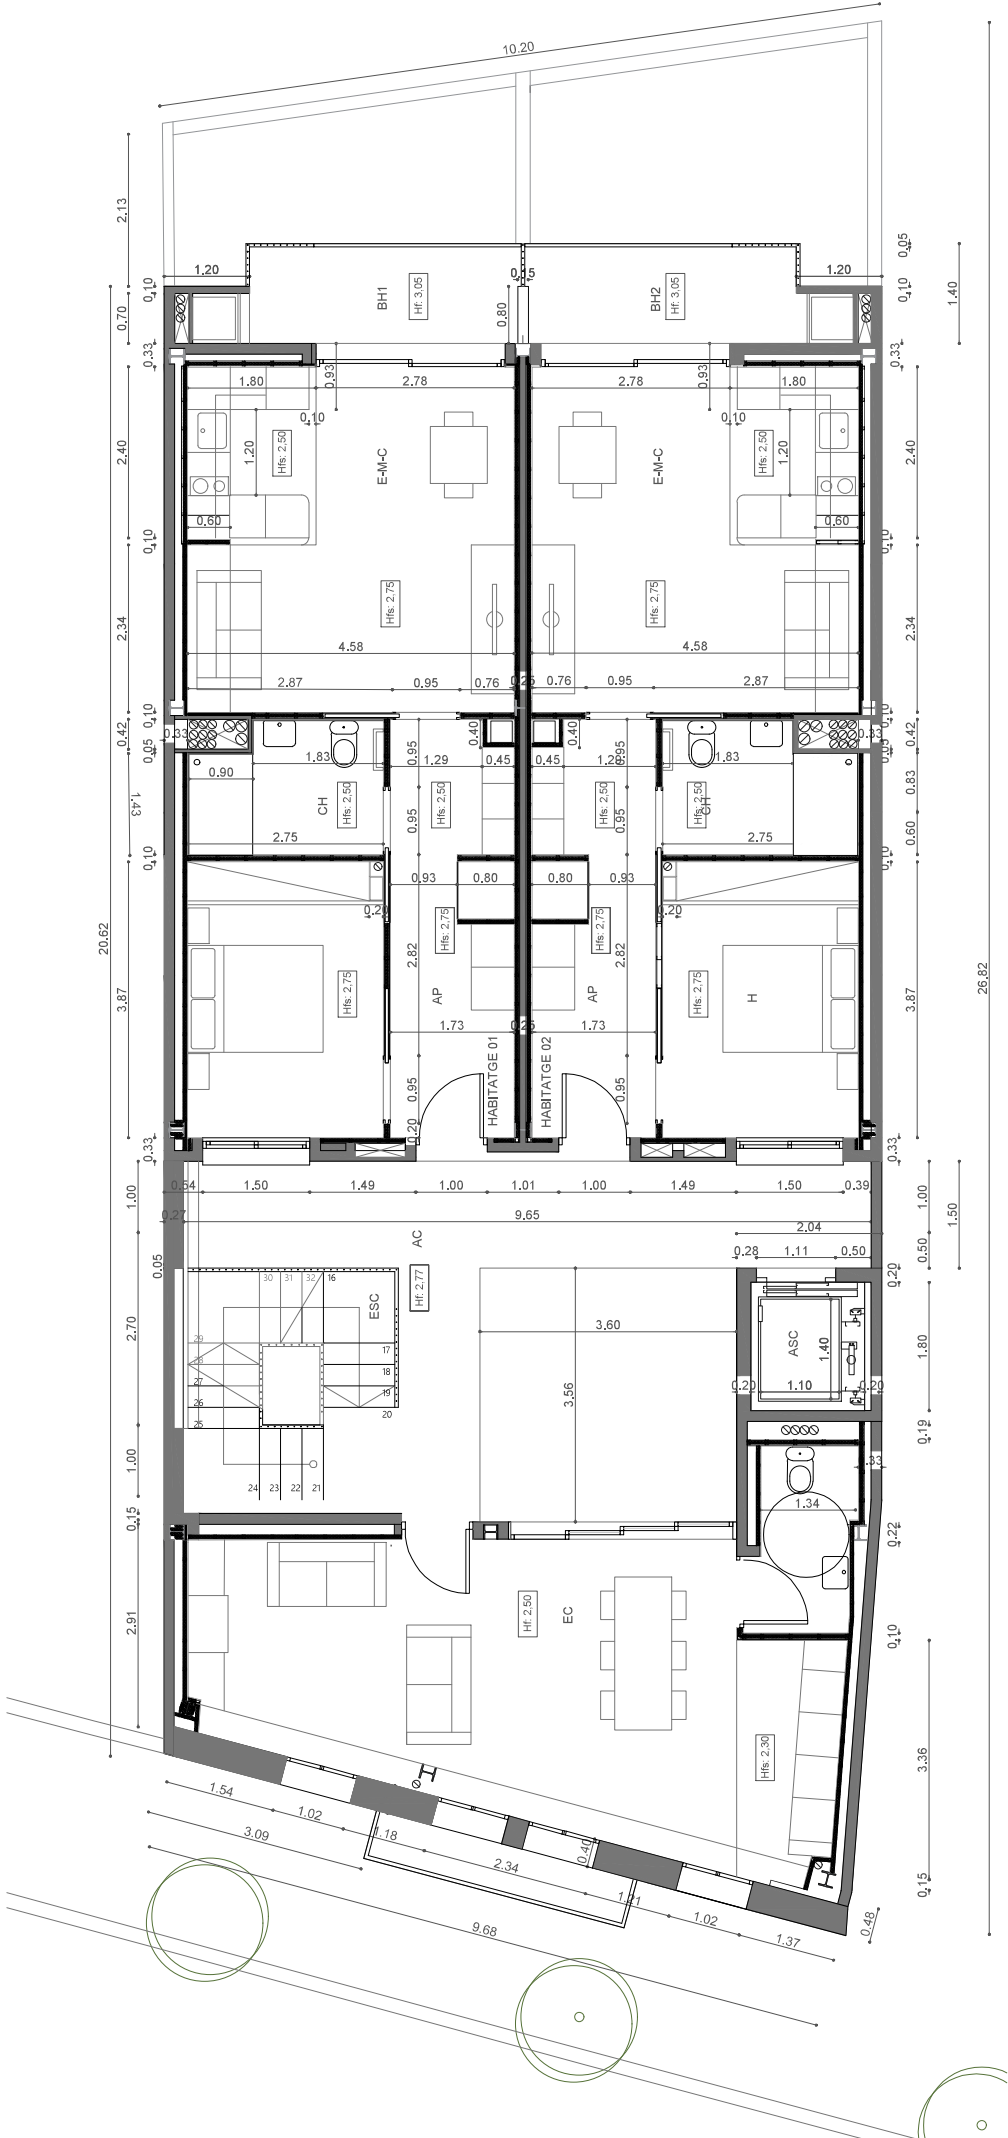


PLANTA PRIMERA				Sup. Útil	Sup. Const
HABITATGE 1 INTERIOR				47,49 m²	57,78 m²
AP	Rebedor i passadís			10,02 m²	
E-M-C	Estar, menjador i cuina			22,13 m²	
H	Habitació			10,62 m²	
CH	Bany			4,72 m²	
HABITATGE 1 EXTERIOR				5,65 m²	3,17 m²
BH1	Balcó			5,65 m²	6,34 m²
TOTAL HABITATGE 1				53,14 m²	60,95 m²
HABITATGE 2 INTERIOR				47,62 m²	57,78 m²
AP	Rebedor i passadís			10,12 m²	
E-M-C	Estar, menjador i cuina			22,13 m²	
H	Habitació			10,65 m²	
CH	Bany			4,72 m²	
TOTAL HABITATGE 2				53,25 m²	60,95 m²
ESPAIS COMUNS				67,75 m²	84,08 m²
EC	Espai comunitari 02			29,84 m²	48,01 m²
CH	Bany			3,70 m²	
ESC	Escaleres			10,39 m²	11,31 m²
AC	Circulació			18,57 m²	19,17 m²
ASC	Ascensor			2,88 m²	4,27 m²
B	Balcó espai comú			2,37 m²	2,63 m²
TOTAL ESPAIS COMUNS				67,75 m²	84,08 m²
TOTAL PLANTA PRIMERA				174,14 m²	205,98 m²

PROJECTE EXECUTIU D' HABITATGES PER A ÚS SOCIAL PER A GENT GRAN DE PLANTA BAIXA I DUES PLANIES PIS AMB 6 HABITATGES		As-Built	
Plànol: Planta primera - cotes		Mod06.02	
Promou : Ajuntament de Fontrubí			
Lloc : Av Catalunya nº 24 , 08736 Guardiola de Fontrubi (Bcn)			
	escala:1/75 	Arquitectes:	
		Rosa Gomis Novell	
		Sònia Vilella Nebot	
		SETEMBRE 2023	



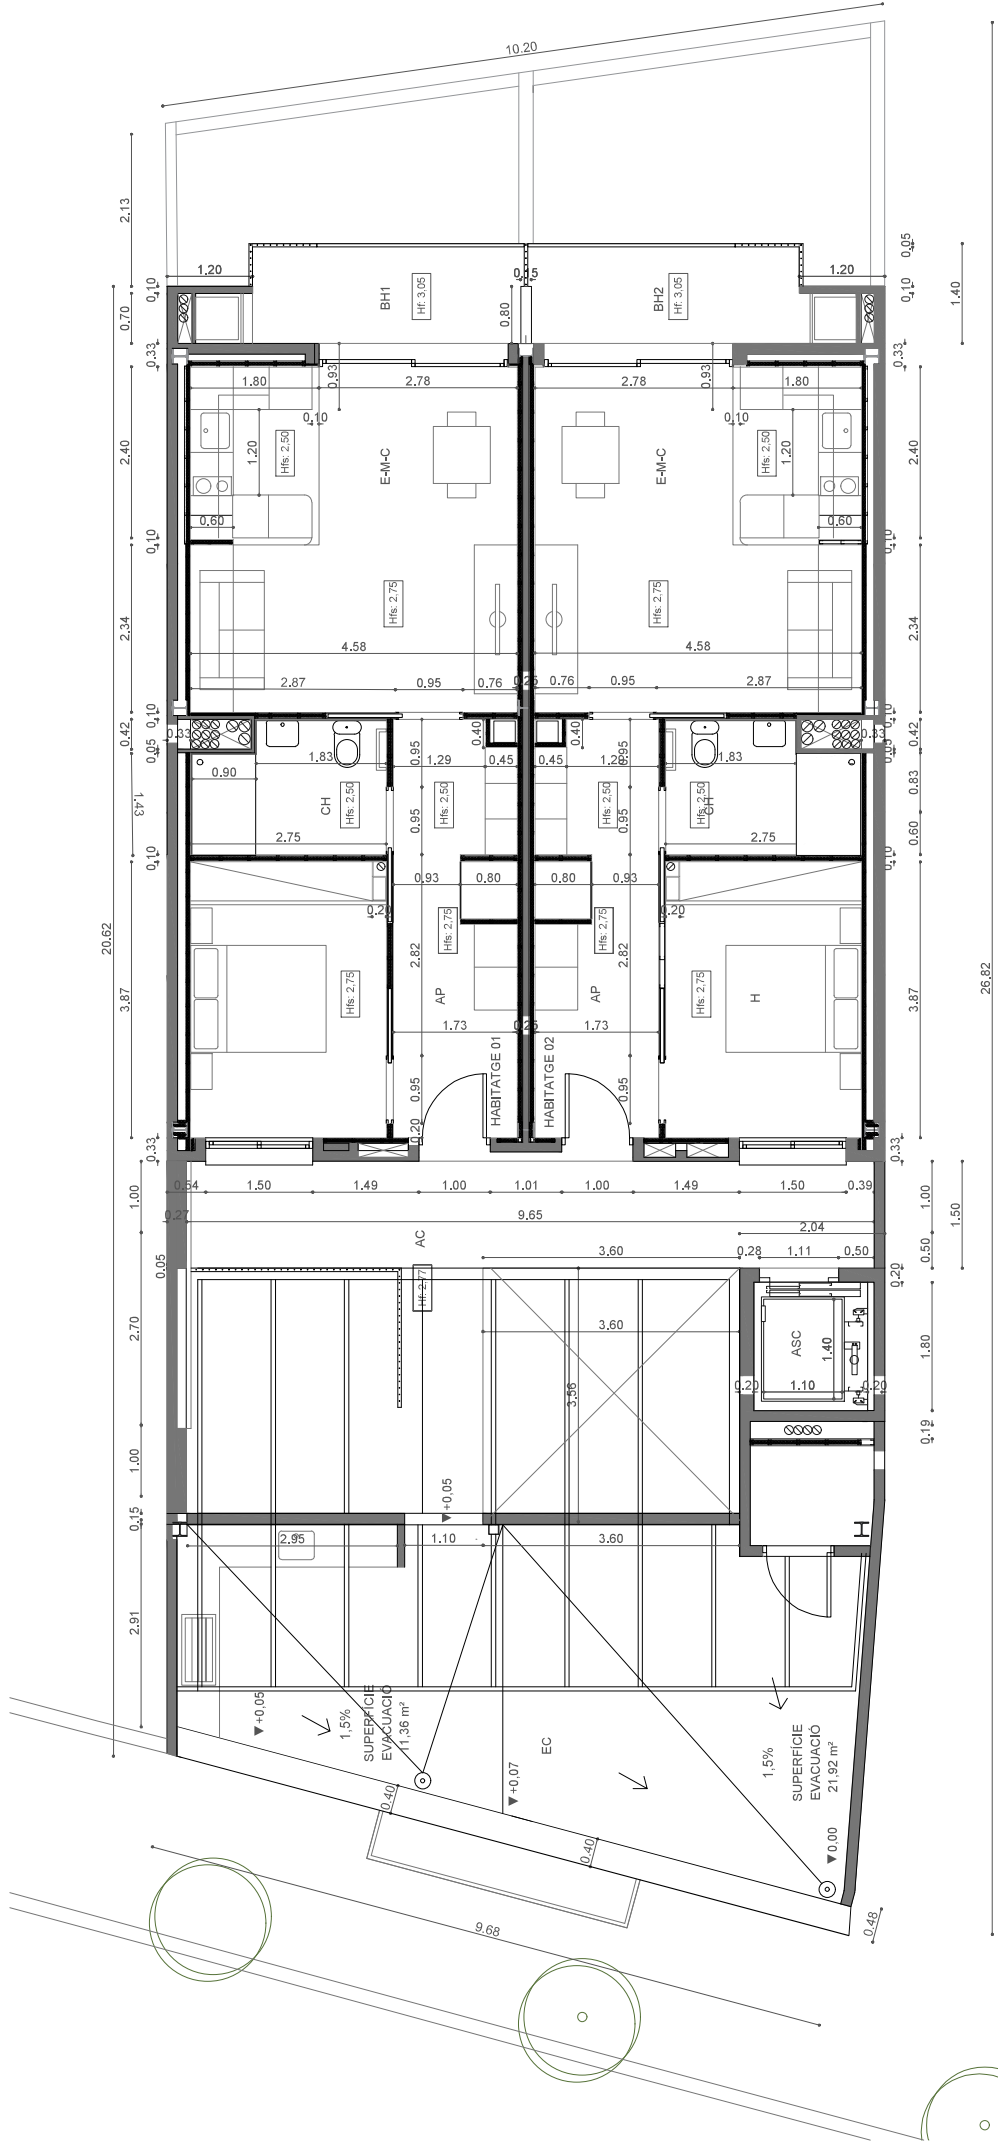

PLANTA SEGONA					
HABITATGE 1 INTERIOR		Sup. Útil	Sup. Const.	HABITATGE 2 EXTERIOR	3,17 m²
HABITATGE 1 INTERIOR		47,49 m²	57,78 m²	BH2 Balcó	6,34 m²
AP	Rebedor i passadís	10,02 m²		TOTAL HABITATGE 2	60,95 m²
E-M-C	Estar, menjador i cuina	22,13 m²		ESPais COMUNS	54,10 m²
H	Habitació	10,62 m²			
CH	Bany	4,72 m²			
HABITATGE 1 EXTERIOR		5,65 m²	3,17 m²	EC Espai comunitari 03 Terrassa	23,32 m²
BH1	Balcó	5,65 m²	6,34 m²	M Magatzem	3,30 m²
TOTAL HABITATGE 1		53,14 m²	60,95 m²	ESC Escalles	11,27 m²
HABITATGE 2 EXTERIOR		47,62 m²	57,78 m²	AC Circulació	23,47 m²
AP	Rebedor i passadís	10,12 m²		ASC Ascensor	4,40 m²
E-M-C	Estar, menjador i cuina	22,13 m²		TOTAL ESPAIS COMUNS	54,10 m²
H	Habitació	10,65 m²			
CH	Bany	4,72 m²		TOTAL PLANTA SEGONA	178,99 m²
					176,00 m²

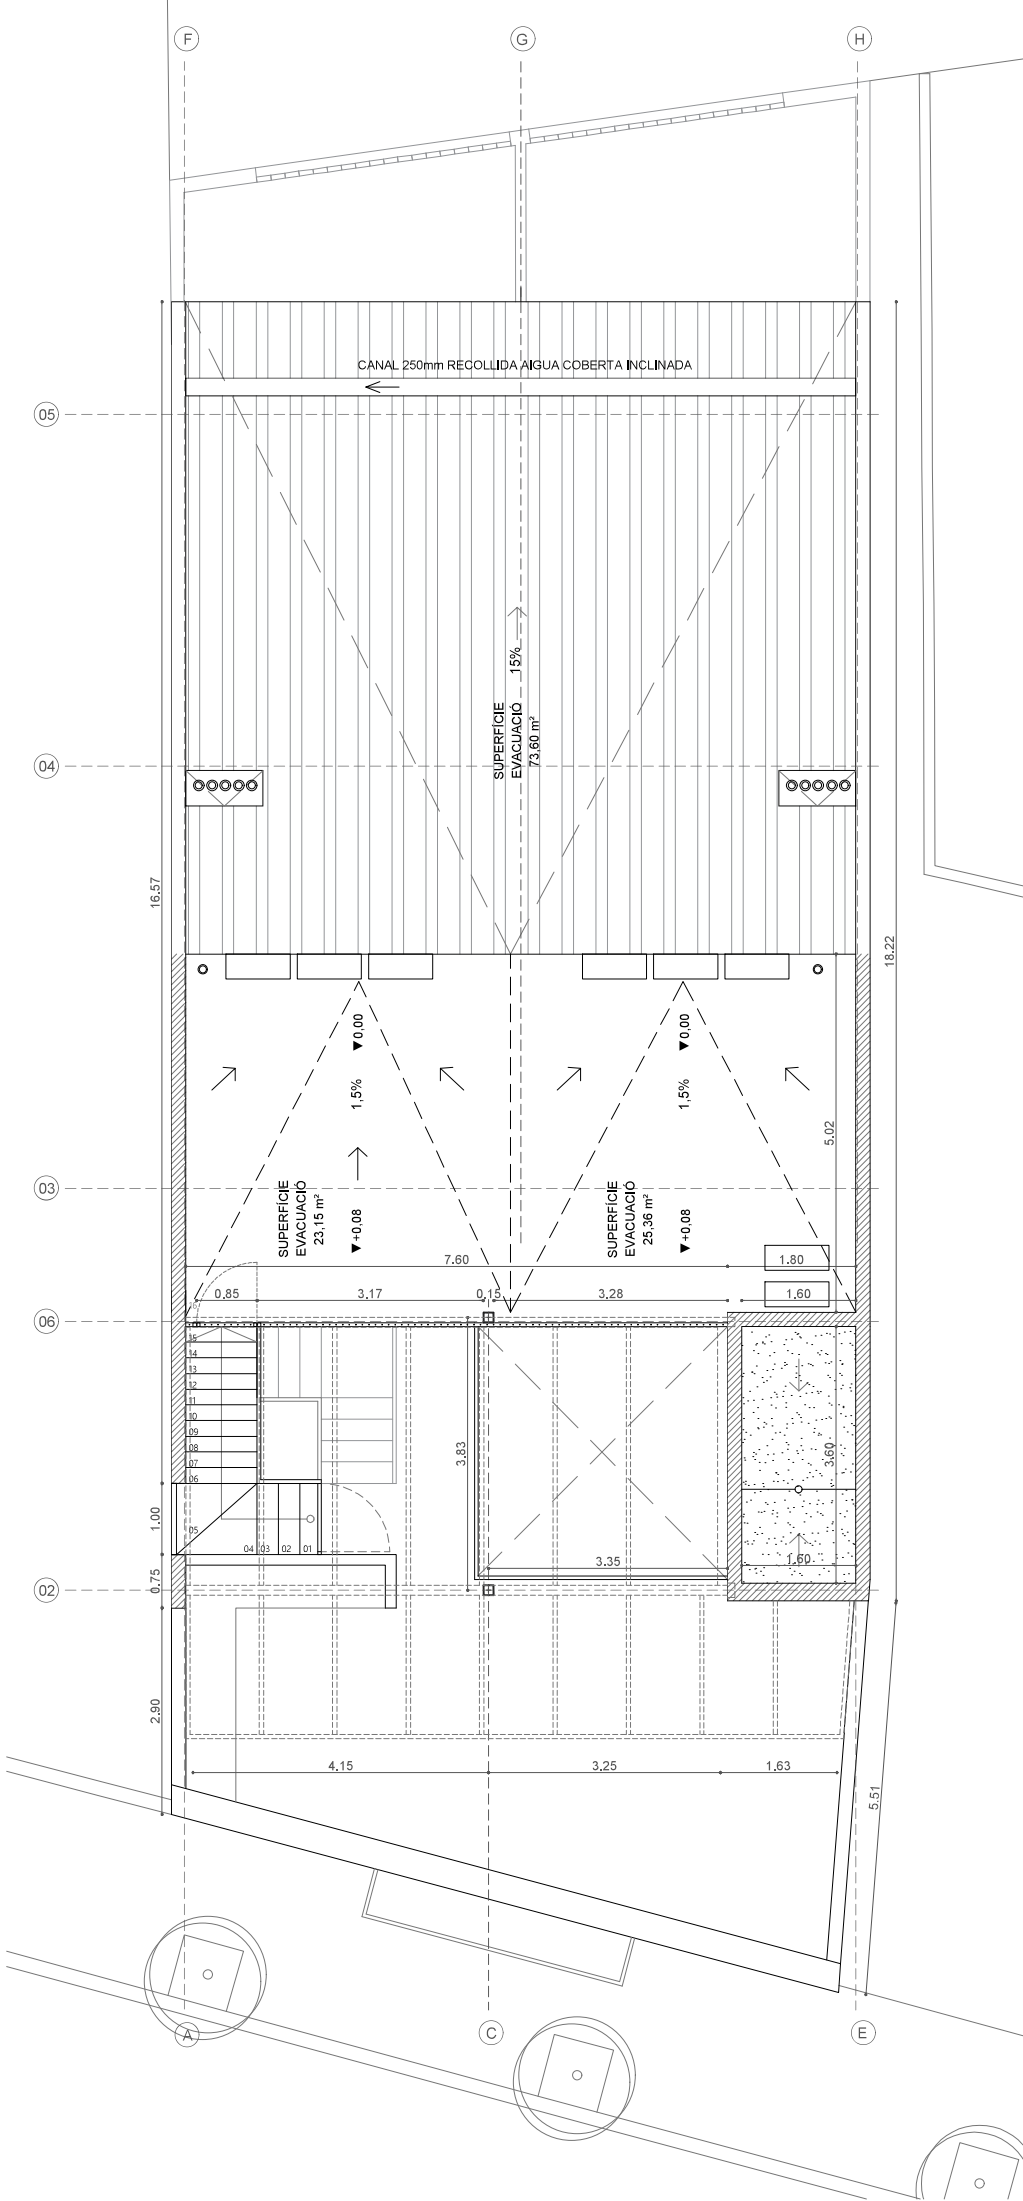

PLANTA COBERTA	Sup Útil	Sup Const
TERRAT EXTERIOR PER INSTAL·LACIONES	49.44 m²	-
INS Instal·lacions	47.24 m²	-
ESC Escaleres	2.20 m²	-
TOTAL PLANTA COBERTA	49.44 m²	-

PROJECTE EXECUTIU EDIFICI D' HABITATGES PER A ÚS SOCIAL PER A GENT GRAN DE PLANTA BAIXA I DUES PLANES PIS AMB 6 HABITATGES		As-Built
Plànol:	Planta coberta 1 - cotes	Mod 06.04
Promou :	Ajuntament de Fontrubí	
Lloc :	Av Catalunya nº 24 · 08736 Guardiola de Fontrubi (Bcn)	
Arquitectes:		
escala:1/75		Rosa Gomis Novell
Setembre 2023		Sònia Vilella Nebot

